

LEGENDE TRAVAUX CONNEXES


- MP 03 Fossé-fascine Travaux hydrauliques
  - CM 95 Plantation à plat 100 ml Autres travaux
- VOIRIE**
- Décapage de terre et apport de cailloux
  - Chemin à Rénover
  - Remise en état de culture (passage de ripper, apport de terre végétale, etc...)
  - Plantation d'arbres fruitiers
- HAIE et CLOTURE**
- Proposition d'arasement de haie
  - Arbres à enlever
  - Plantation à plat
  - Chemin enherbé
  - Noue enherbée
- AMENAGEMENT**
- Entrée à aménager
  - Création de fossé ; fascine
  - Création de Pont
  - Collecteur à poser

AMENAGEMENT FONCIER AGRICOLE ET FORESTIER  
Titre 2ème du Livre 1er du Code Rural et de la Pêche Maritime

LAVOYE (Meuse)

Section ZO

7

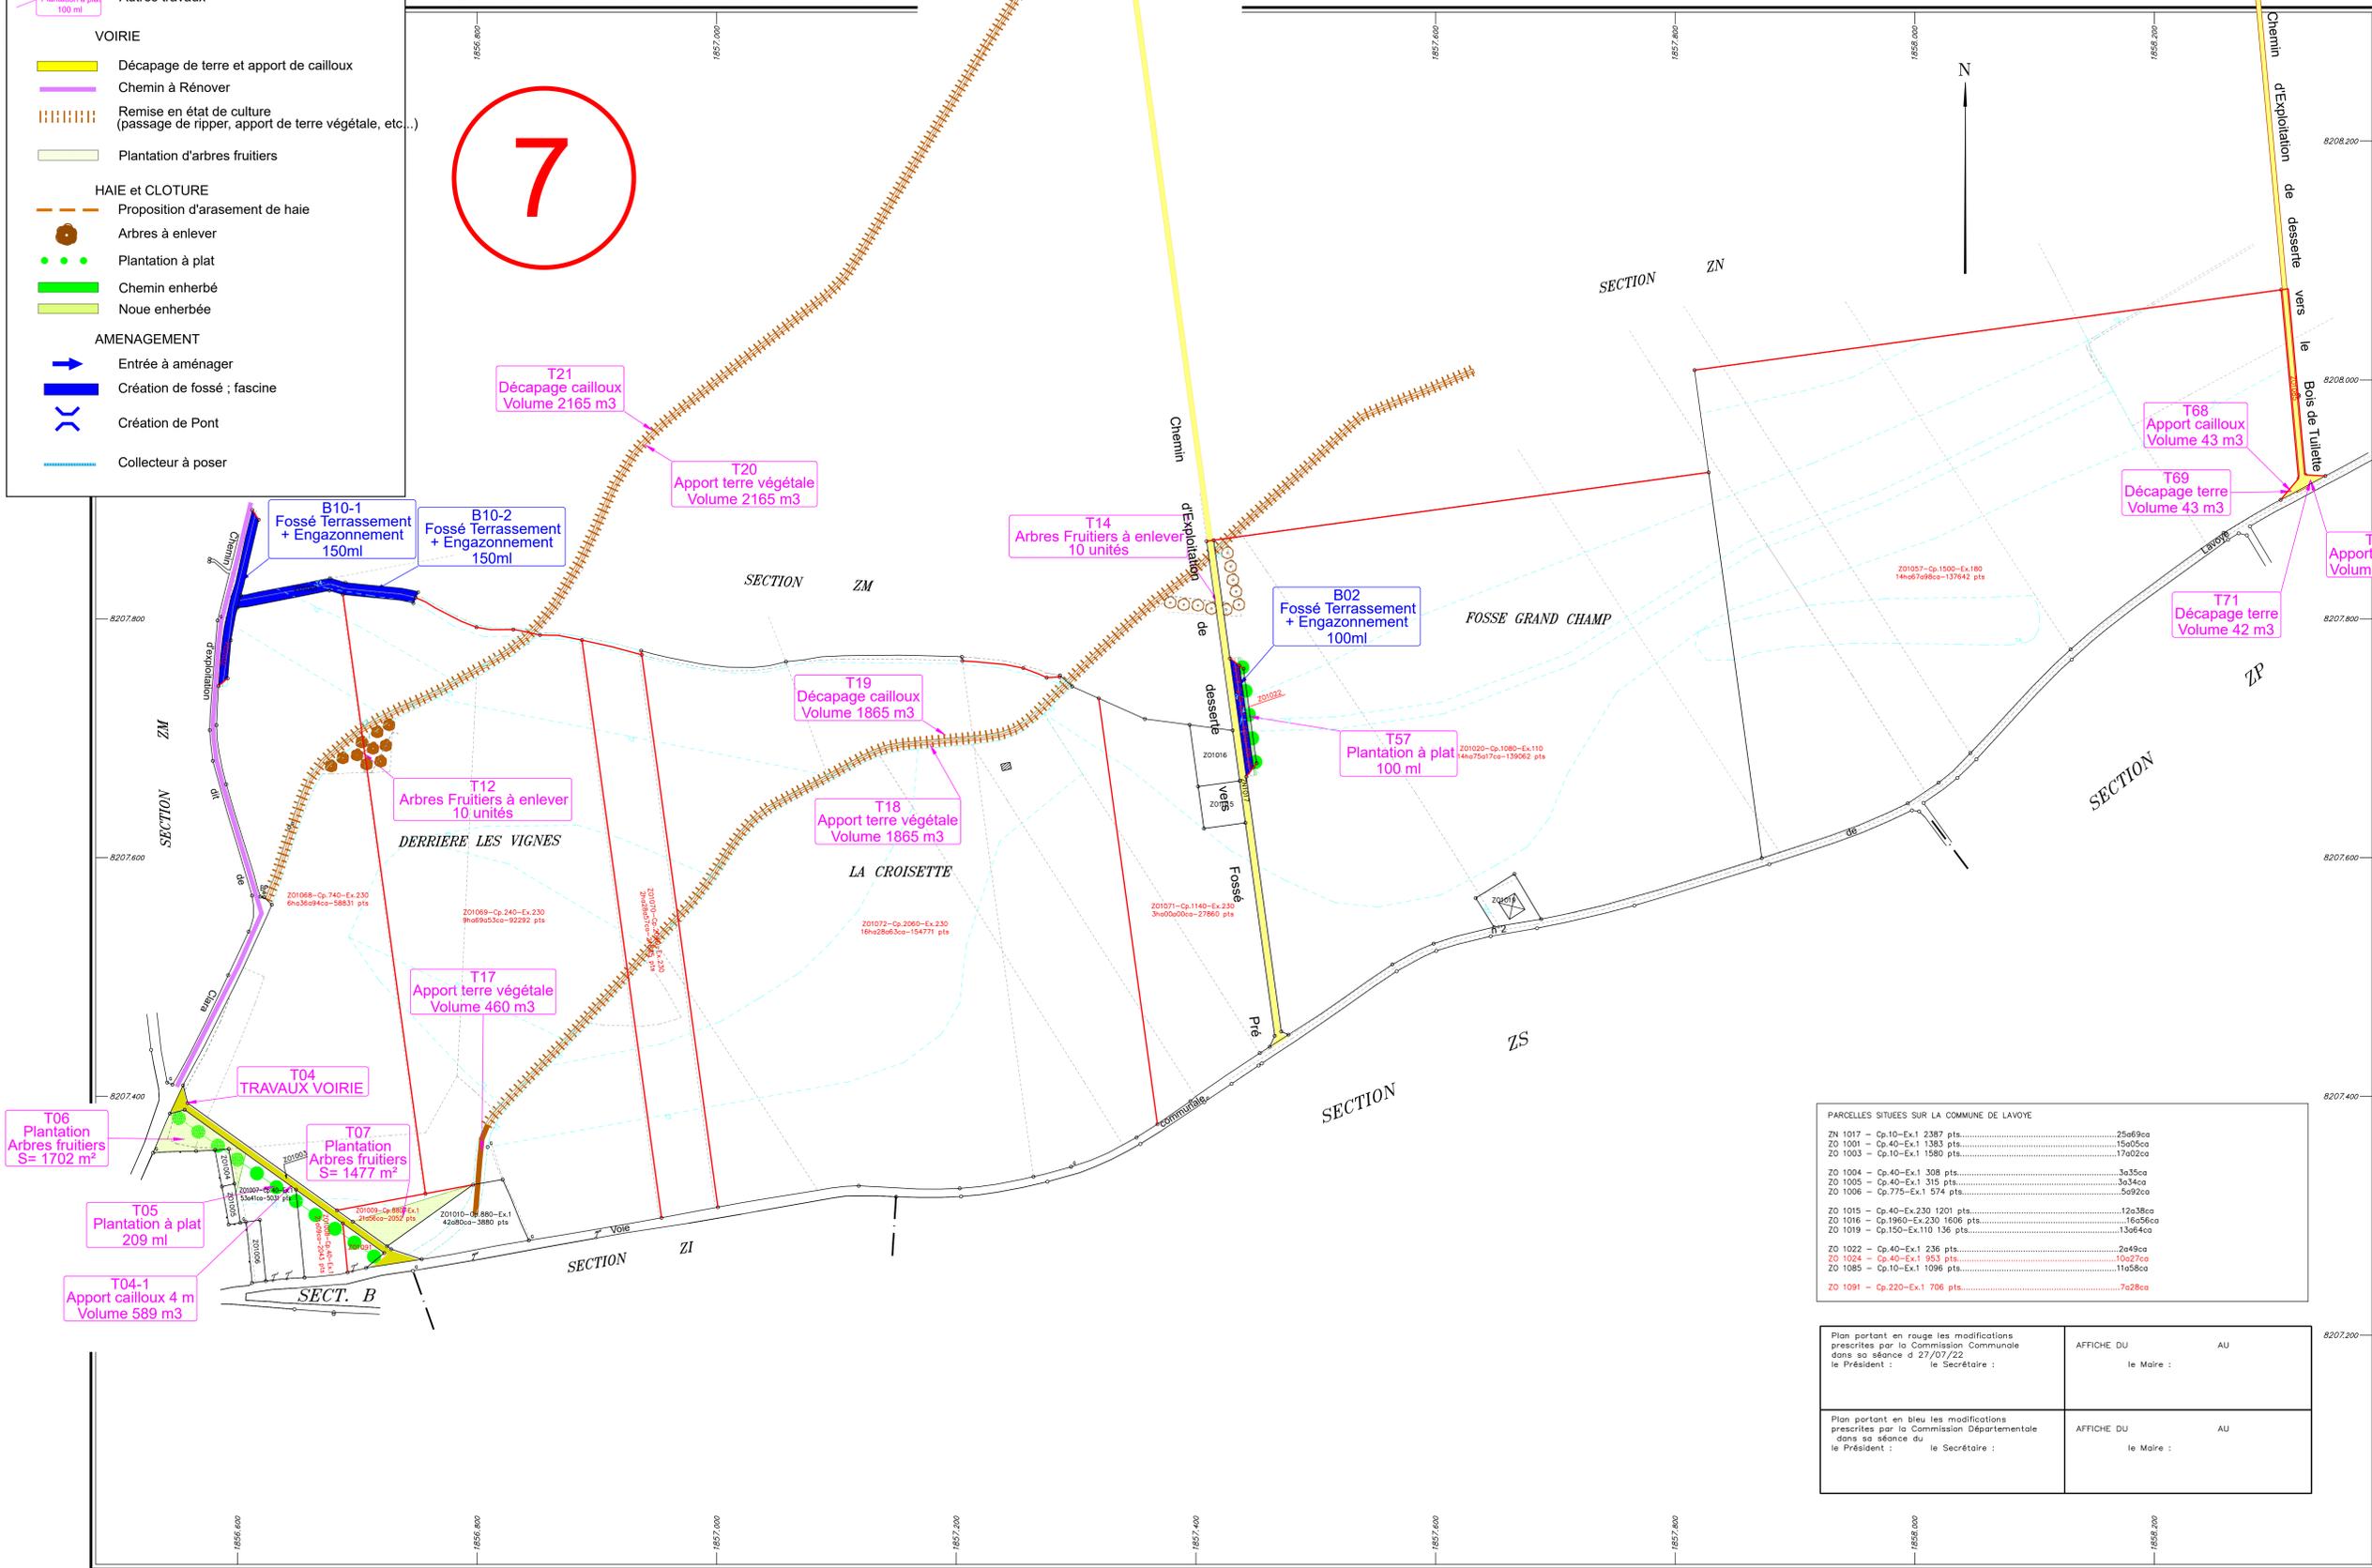

PARCELLES SITUÉES SUR LA COMMUNE DE LAVOYE

ZN 1017 - Cp.10-Ex.1 2387 pts.....	25669ca
ZO 1001 - Cp.40-Ex.1 1383 pts.....	15025ca
ZO 1003 - Cp.10-Ex.1 1580 pts.....	17002ca
ZO 1004 - Cp.40-Ex.1 308 pts.....	3a35ca
ZO 1005 - Cp.40-Ex.1 315 pts.....	3a34ca
ZO 1006 - Cp.775-Ex.1 574 pts.....	5a92ca
ZO 1015 - Cp.40-Ex.230 1201 pts.....	12a38ca
ZO 1016 - Cp.1960-Ex.230 1606 pts.....	13a05ca
ZO 1019 - Cp.150-Ex.110 136 pts.....	13a64ca
ZO 1022 - Cp.40-Ex.1 236 pts.....	2a49ca
ZO 1024 - Cp.40-Ex.1 953 pts.....	10a27ca
ZO 1085 - Cp.10-Ex.1 1096 pts.....	11a58ca
ZO 1091 - Cp.220-Ex.1 706 pts.....	7a28ca

Plan portant en rouge les modifications prescrites par la Commission Communale dans sa séance d 27/07/22. le Président :                    le Secrétaire :	AFFICHE DU                    AU le Maire :                    le Secrétaire :
Plan portant en bleu les modifications prescrites par la Commission Départementale dans sa séance du le Président :                    le Secrétaire :	AFFICHE DU                    AU le Maire :                    le Secrétaire :

Plan-Projet établi  
par Denis ATTENCIA  
géomètre-expert agréé

Echelle 1/2000

A.F.A.F.E. LAVOYE