


# LAVOYE (Meuse)

Section ZN

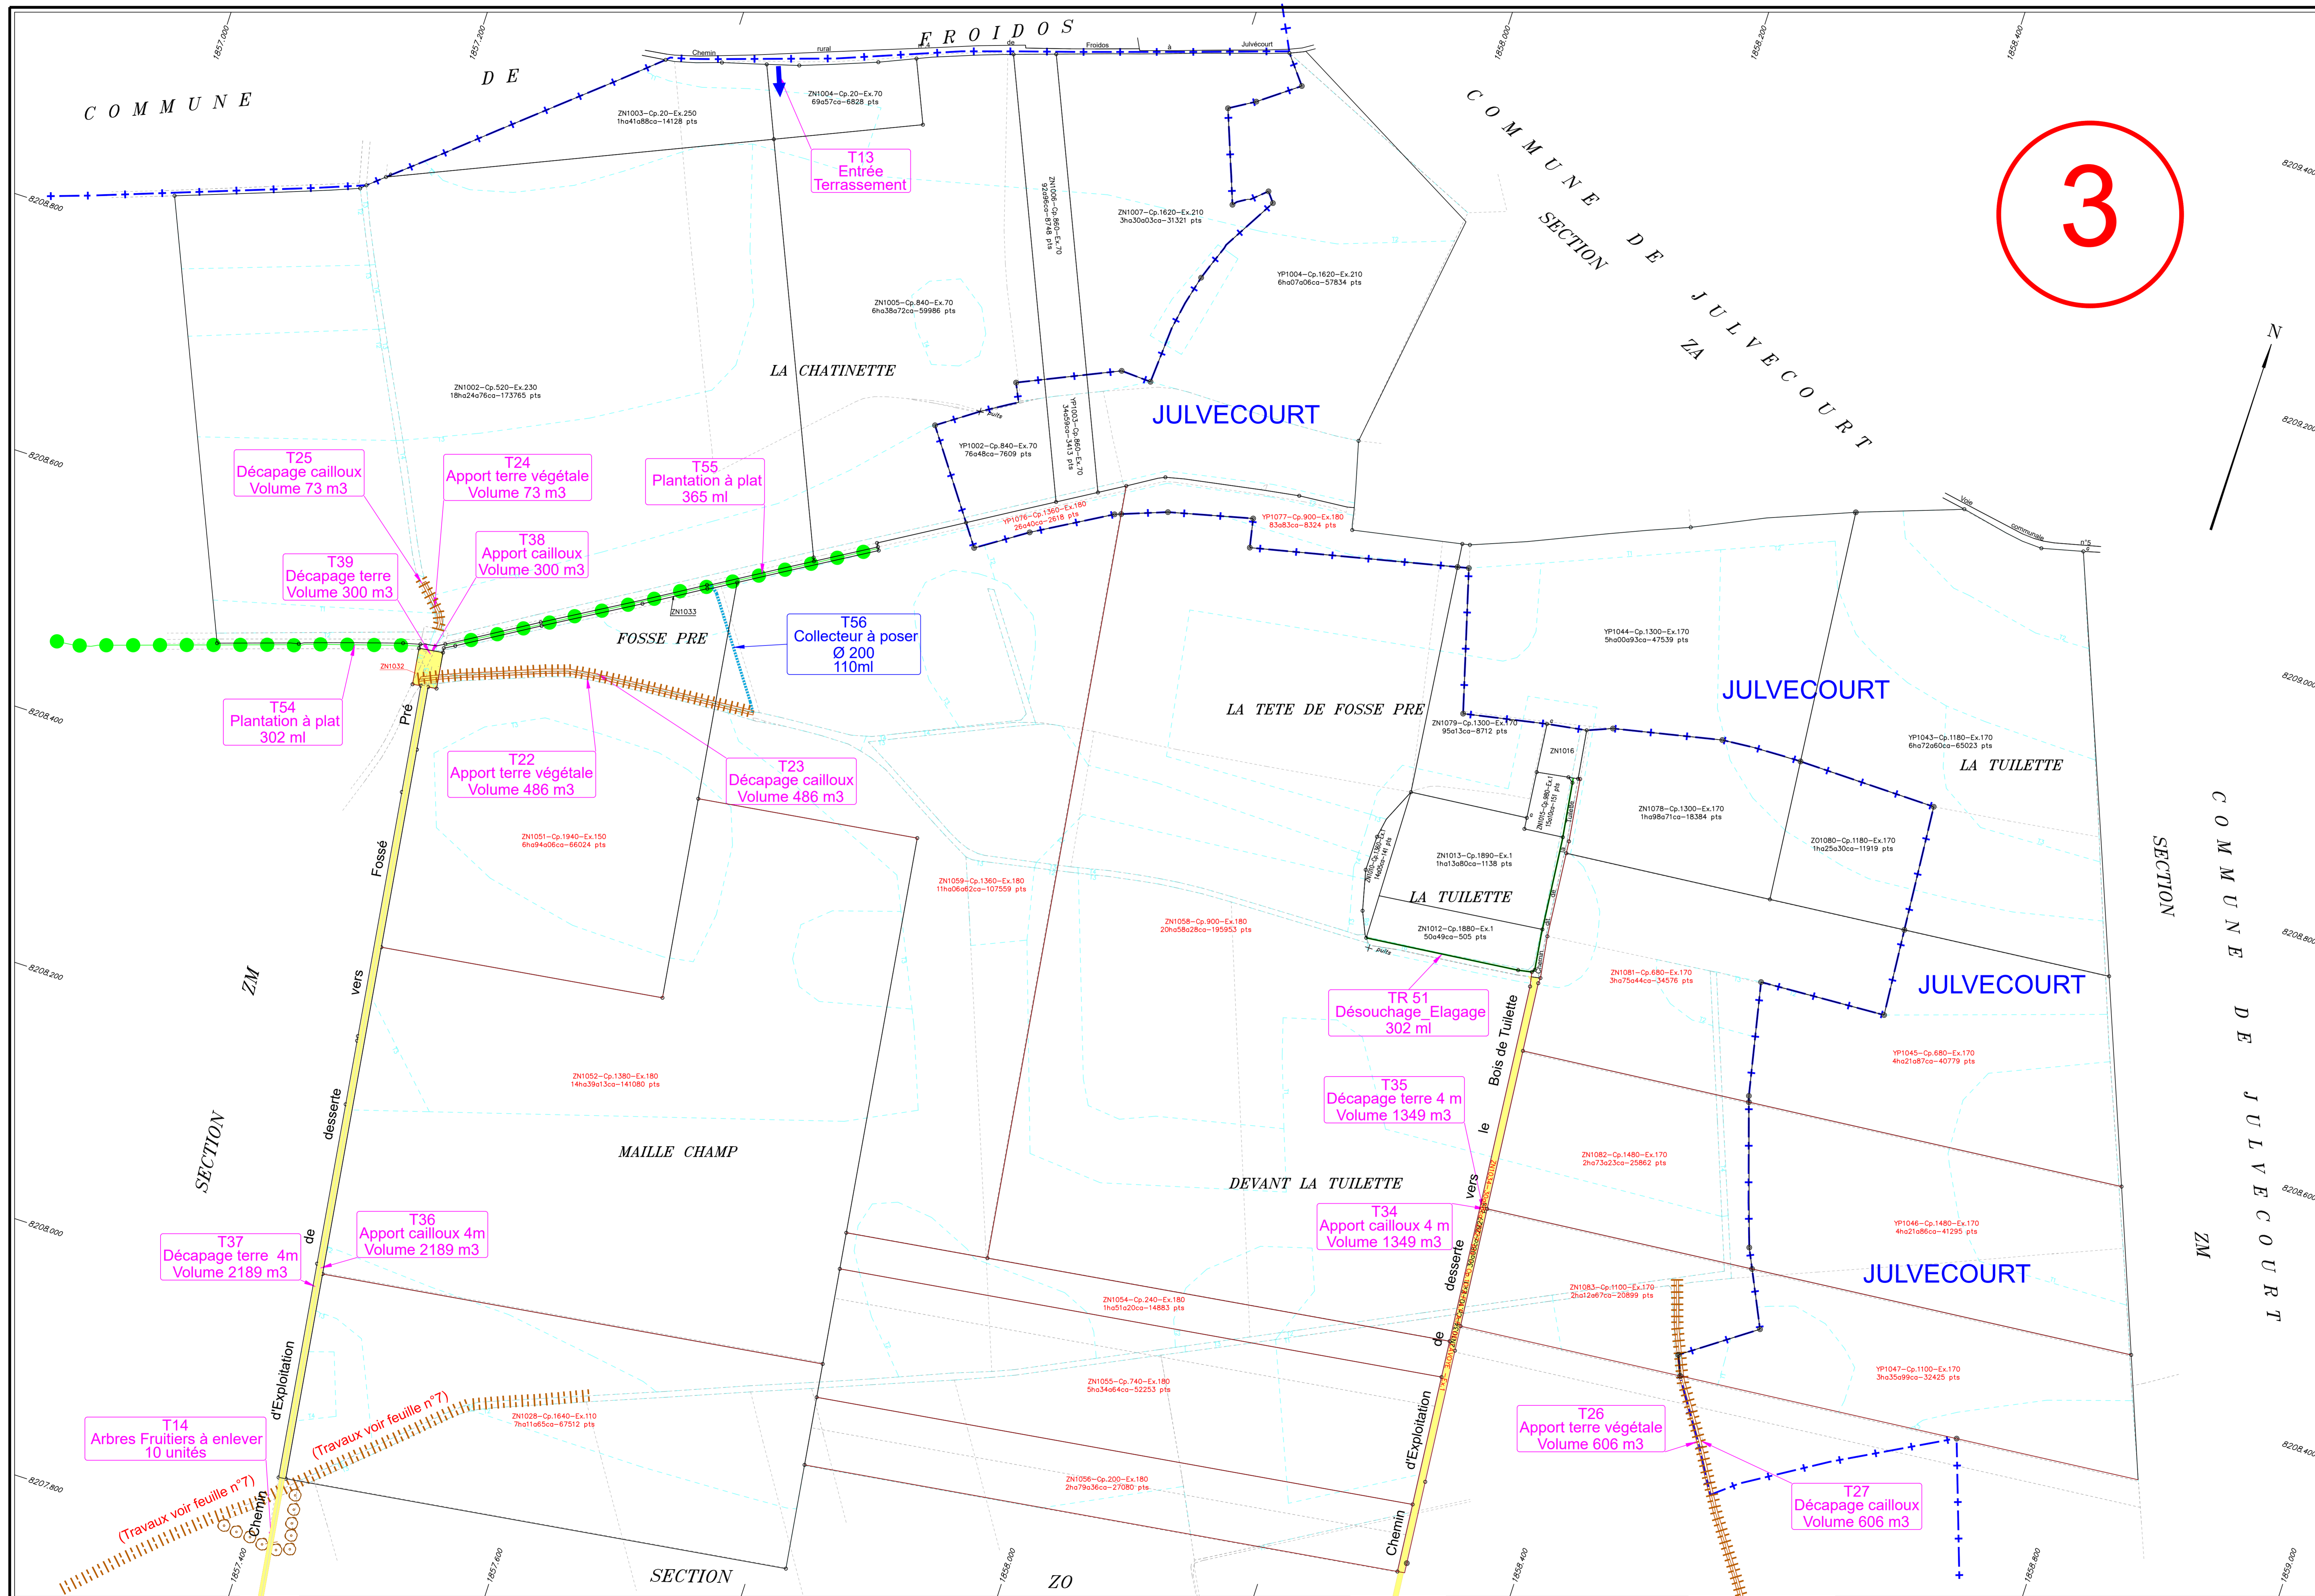

PARCELLES SITUÉES SUR LA COMMUNE DE LAVOYE

ZN 1016 - Cp.1660-Ex.1 136 pts	13660cc
ZN 1032 - Cp.10-Ex.1 4352 pts	43581cc
ZN 1033 - Cp.40-Ex.1 1148 pts	11488cc
ZN 1084 - Cp.40-Ex.1 291 pts	2934cc

**LEGENDE TRAVAUX CONNEXES**

	Travaux hydrauliques
	Autres travaux
<b>VOIRIE</b>	
	Décapage de terre et apport de cailloux
	Chemin à Renover
	Remise en état de culture (passage de ripper, apport de terre végétale, etc...)
	Plantation d'arbres fruitiers
<b>HAIE ET CLOTURE</b>	
	Proposition d'arasement de haie
	Arbres à enlever
	Plantation à plat
	Chemin enherbé
	Noue enherbée
<b>AMENAGEMENT</b>	
	Entrée à aménager
	Création de fossé ; fascine
	Création de Pont
	Collecteur à poser

Plan portant en rouge les modifications prescrites par la Commission Communale dans sa séance du 27/07/2022 le Président : _____ le Secrétaire : _____	AFFICHE DU le Maire : _____ AU
Plan portant en bleu les modifications prescrites par la Commission Départementale dans sa séance du _____ le Président : _____ le Secrétaire : _____	AFFICHE DU le Maire : _____ AU

Plan-Projet établi par Denis ATTENCIA géomètre-expert agréé

Echelle 1/2000

A.F.A.F.E. LAVOYE

extension sur JULVECOURT Section YD