AMENAGEMENT FONCIER AGRICOLE ET FORESTIER

Titre 2ème du Livre 1er du Code Rural et de la Pêche Maritime

AUTRECOURT-SUR-AIRE (Meuse)

Section YI

10

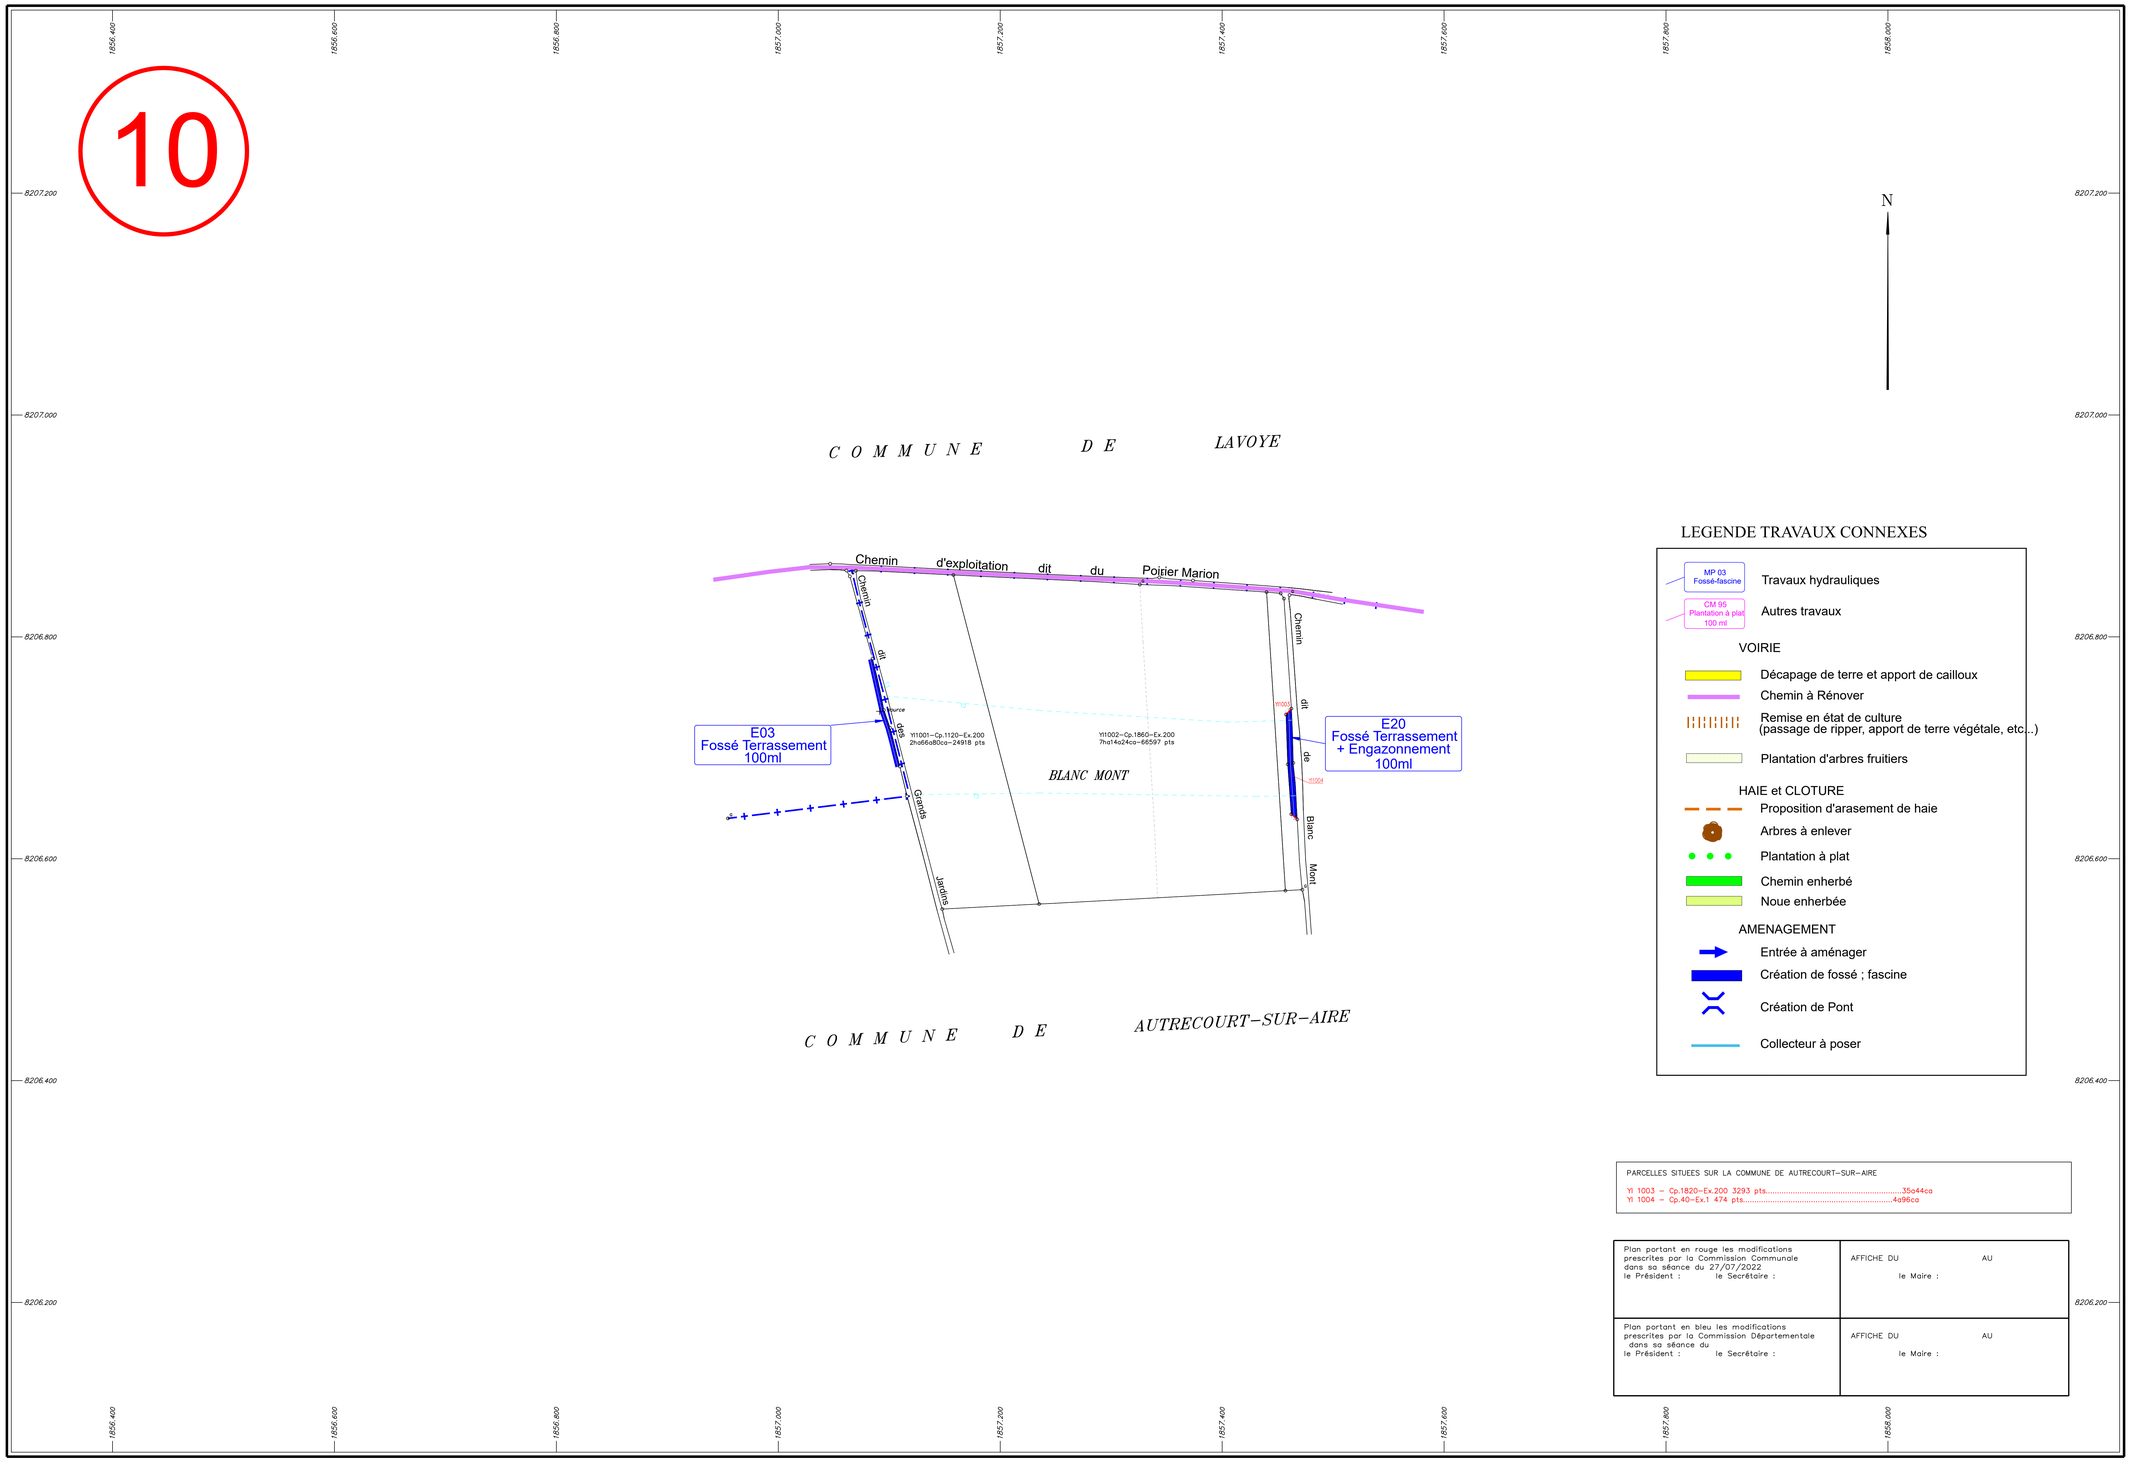

PARCELLES SITUEES SUR LA COMMUNE DE AUTRECOURT-SUR-AIRE

YI 1003 – Cp.1820-Ex.200 3293 pts.....35a44ca
YI 1004 – Cp.40-Ex.1 474 pts.....4a96ca

Plan portant en rouge les modifications prescrites par la Commission Communale dans sa séance du 27/07/2022 le Président : le Secrétaire :	AFFICHE DU AU le Maire :
Plan portant en bleu les modifications prescrites par la Commission Départementale dans sa séance du le Président : le Secrétaire :	AFFICHE DU AU le Maire :

Plan-Projet établi
par Denis ATTENCIA
géomètre-expert agréé

Echelle 1/2000

A.F.A.F.E. LAVOYE