


Plan PROJET approuvé par la Commission Communale d'Aménagement Foncier dans sa séance du 16/02/2022 [Le Président:] [Le Secrétaire:]	Déposé et Publié en Mairie du au
Plan portant en rouge les modifications prescrites par la Commission Communale dans sa séance du 29/06/2022 [Le Président:] [Le Secrétaire:]	Déposé et Publié en Mairie du au
Plan portant en bleu les modifications décidées par la Commission Départementale dans sa séance du [Le Président:] [Le Secrétaire:]	Déposé et Publié en Mairie du au

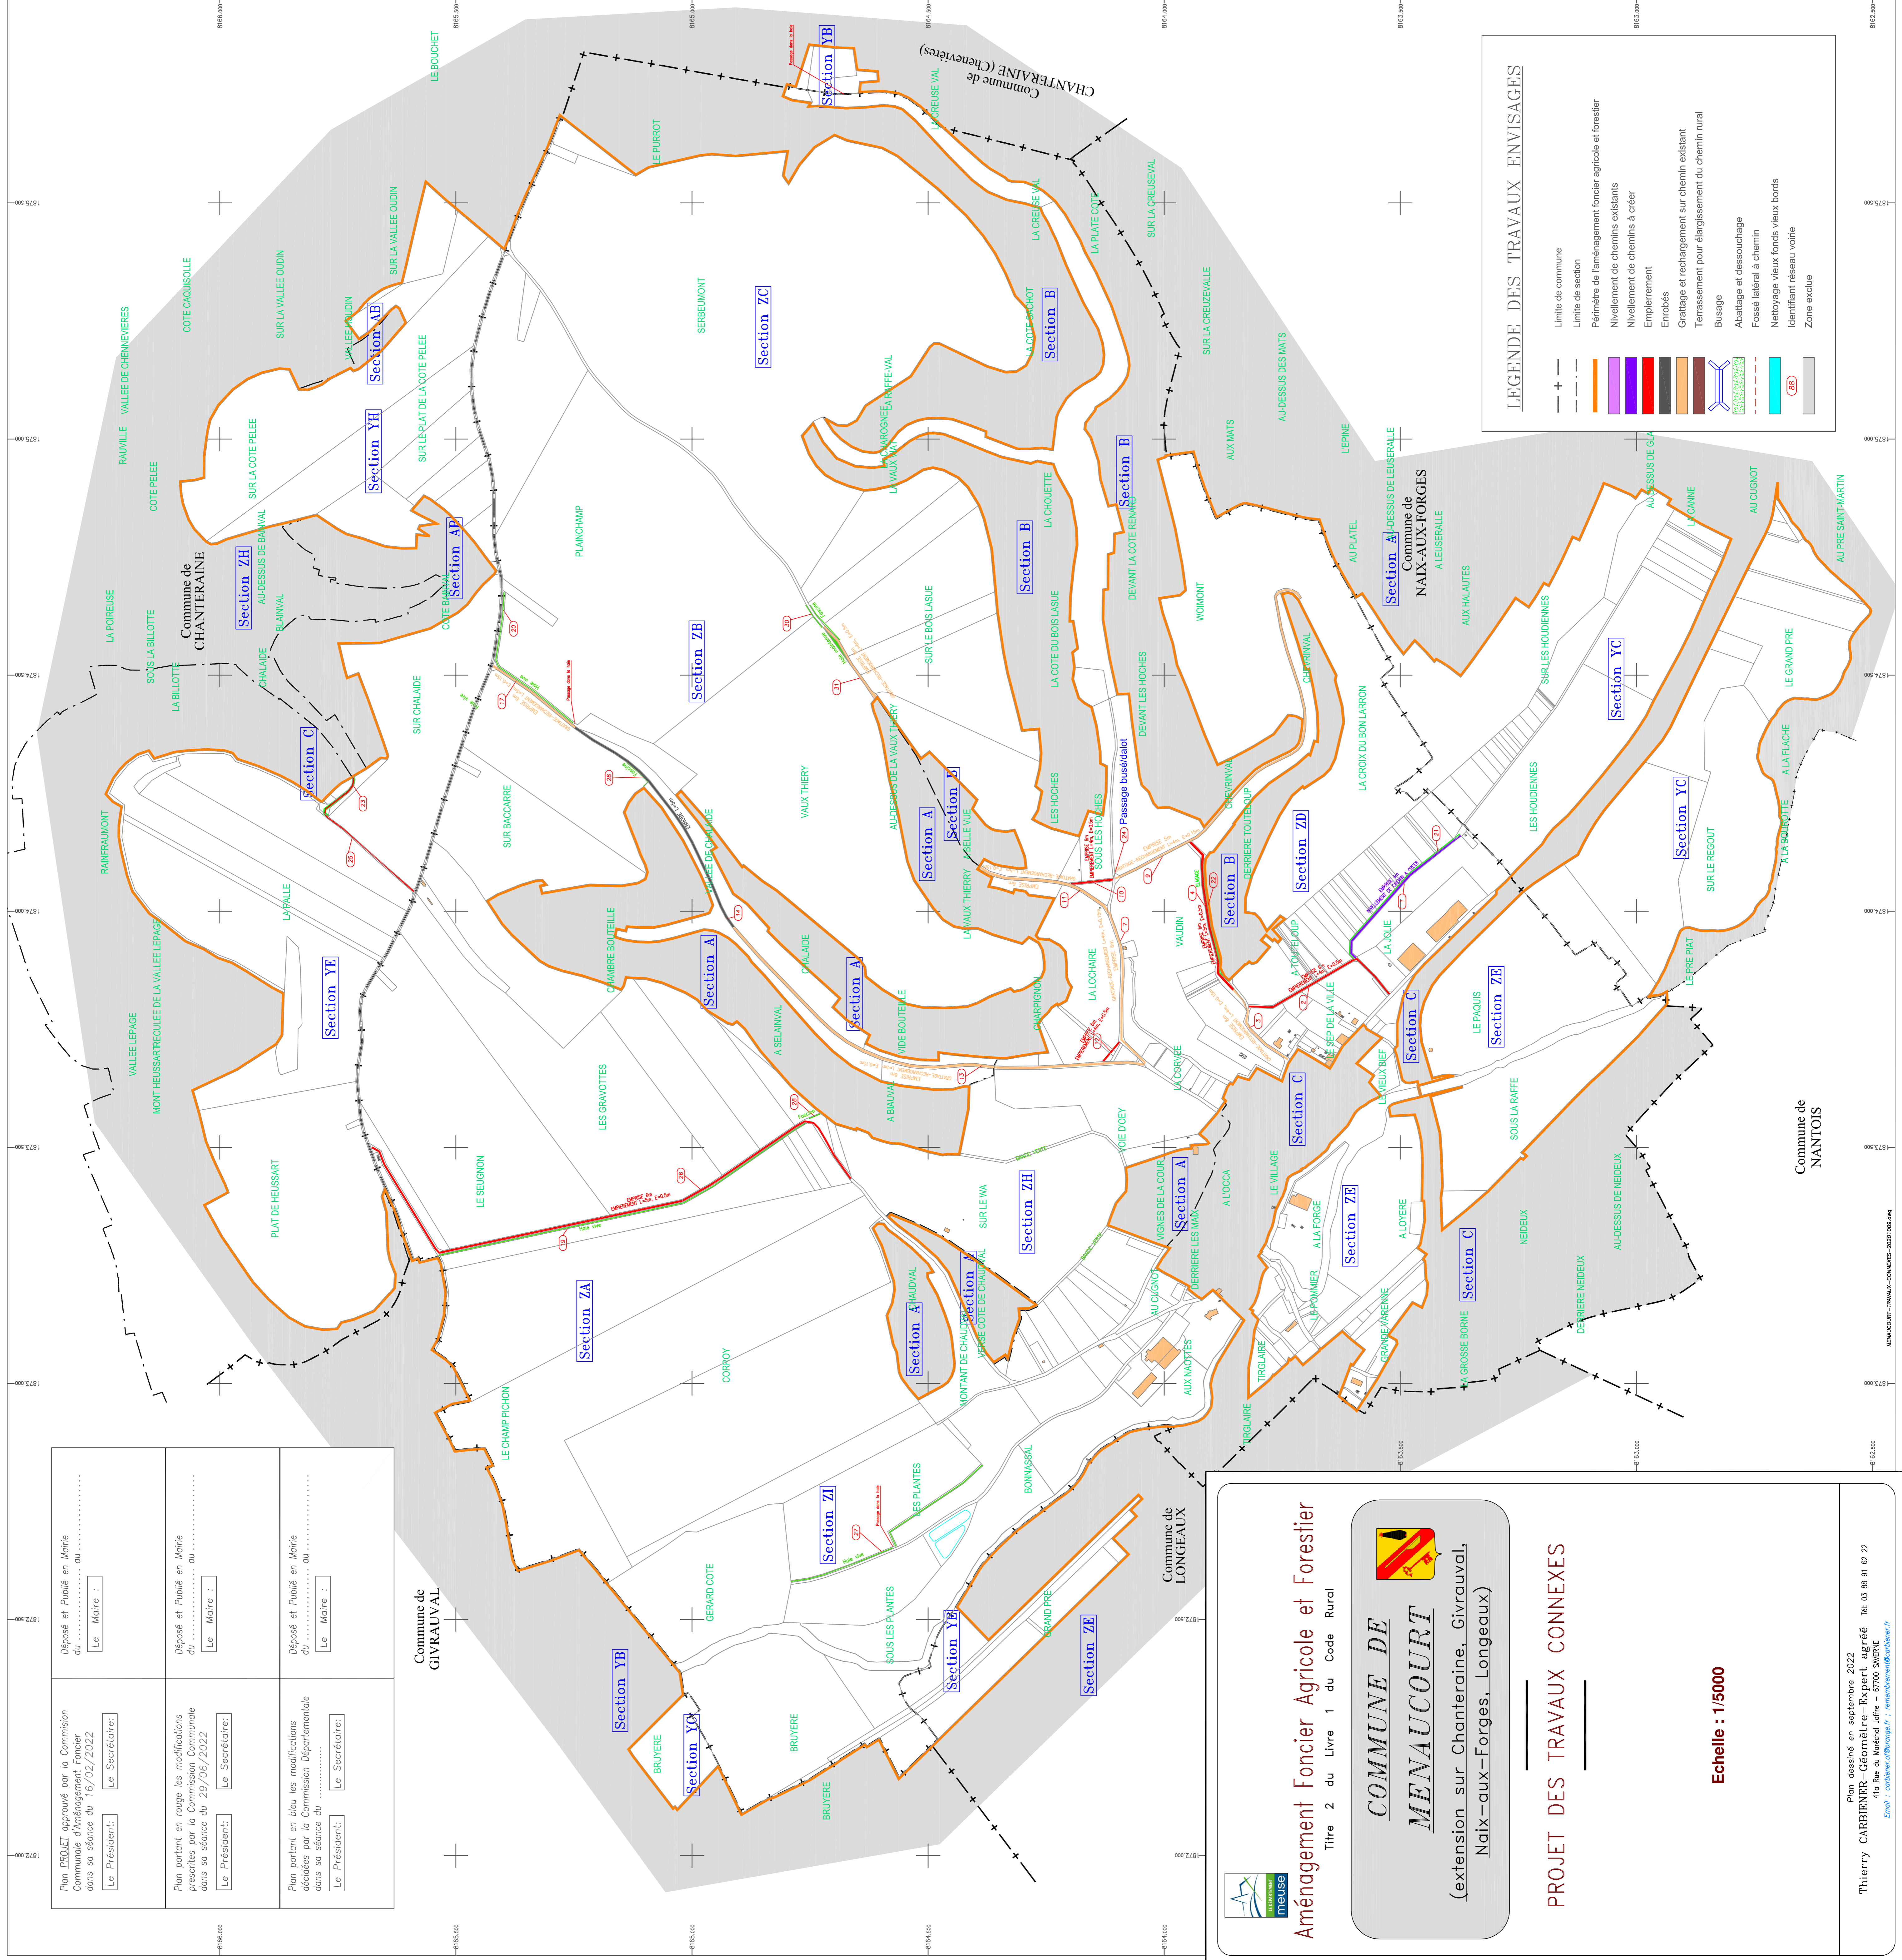

LEGENDE DES TRAVAUX ENVISAGES

- +— Limite de commune
- Limite de section
- Périmètre de l'aménagement foncier agricole et forestier
- Nivellement de chemins existants
- Nivellement de chemins à créer
- Emplèvement
- Enrobés
- Grillage et rechargement sur chemin existant
- Terrassement pour élargissement du chemin rural
- Buéage
- Abattage et dessouchage
- Fosse latérale à chemin
- Nettoyage vieux fonds vieux bords
- Identifiant réseau voirie
- (SB) Zone exclue

meuse

Aménagement Foncier Agricole et Forestier
Titre 2 du Livre 1 du Code Rural

COMMUNE DE MENAUCOURT
(extension sur Chanteraine, Givrauvail, Naix-aux-Forges, Longeaux)

PROJET DES TRAVAUX CONNEXES

Echelle : 1/5000